


VOL A  
40

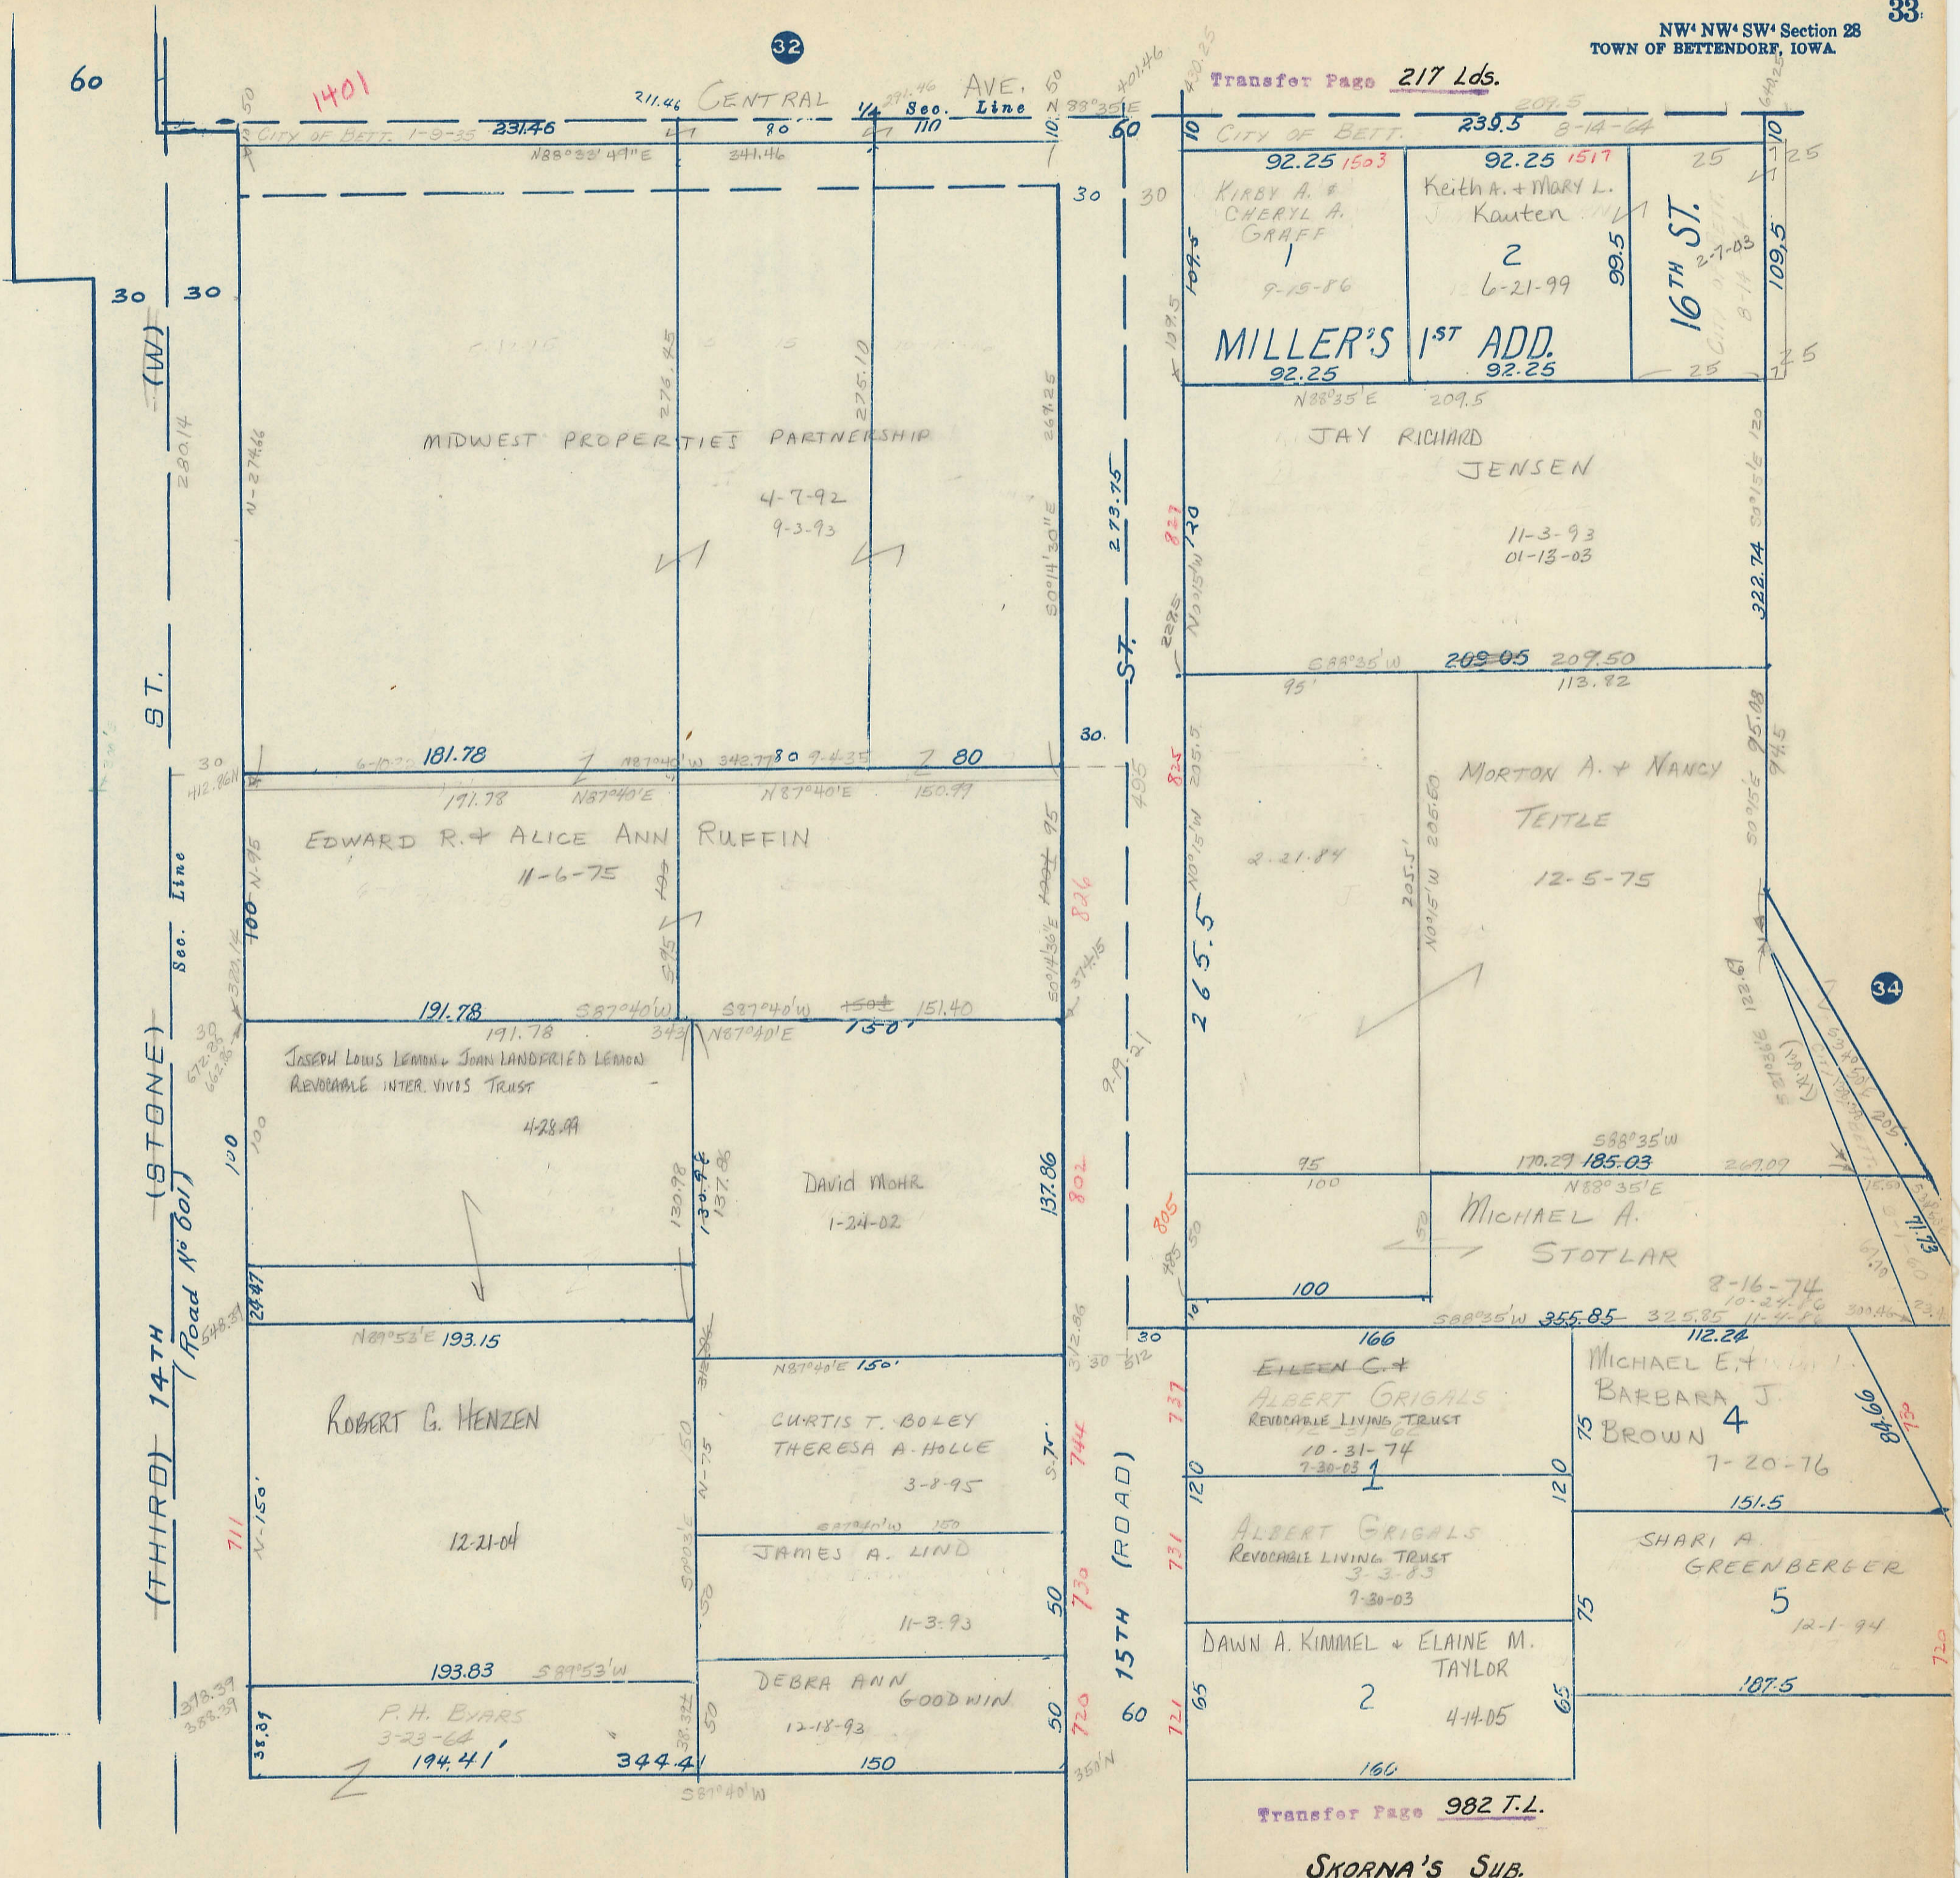

60

1401

CENTRAL AVE. Sec. Line

Transfer Page 217 Lds.

30

30

