


Transfer Page 119 LANDS

SE 1/4, SE 1/4 SEC. 27-80-4
SCALE: 1"=100'

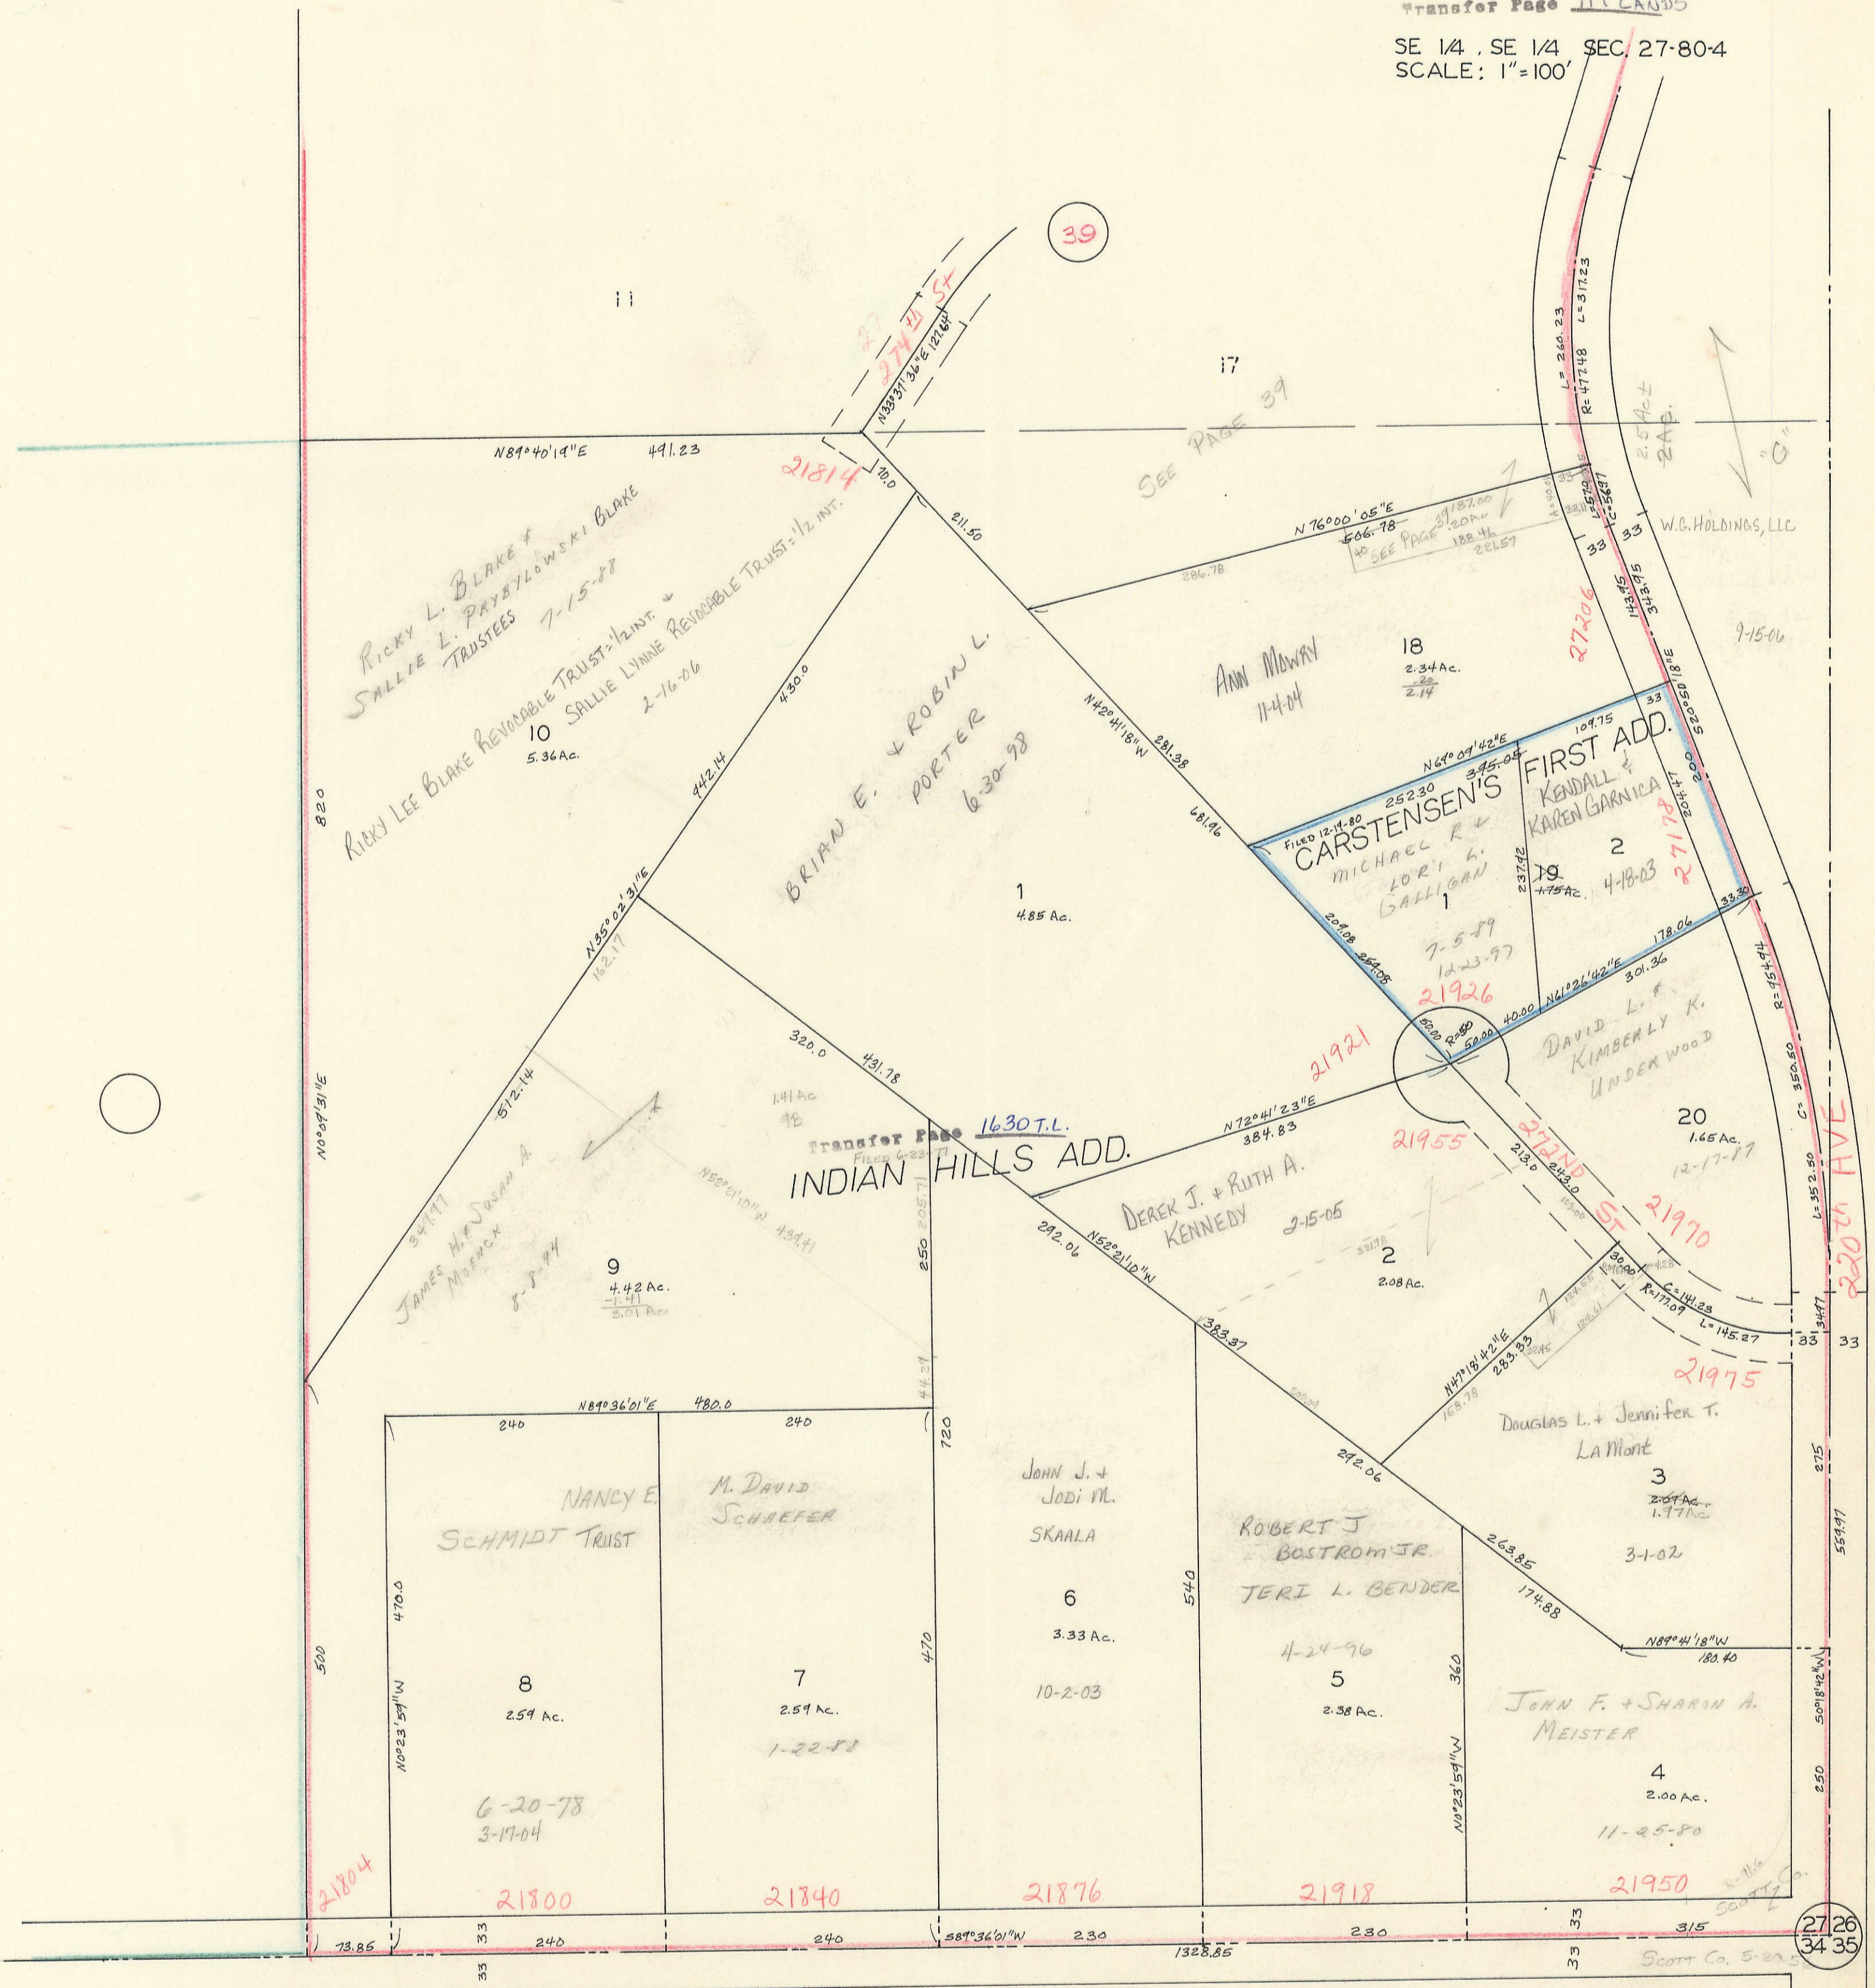



















27 26
34 35

