


SEC
LIBERTY TWP.

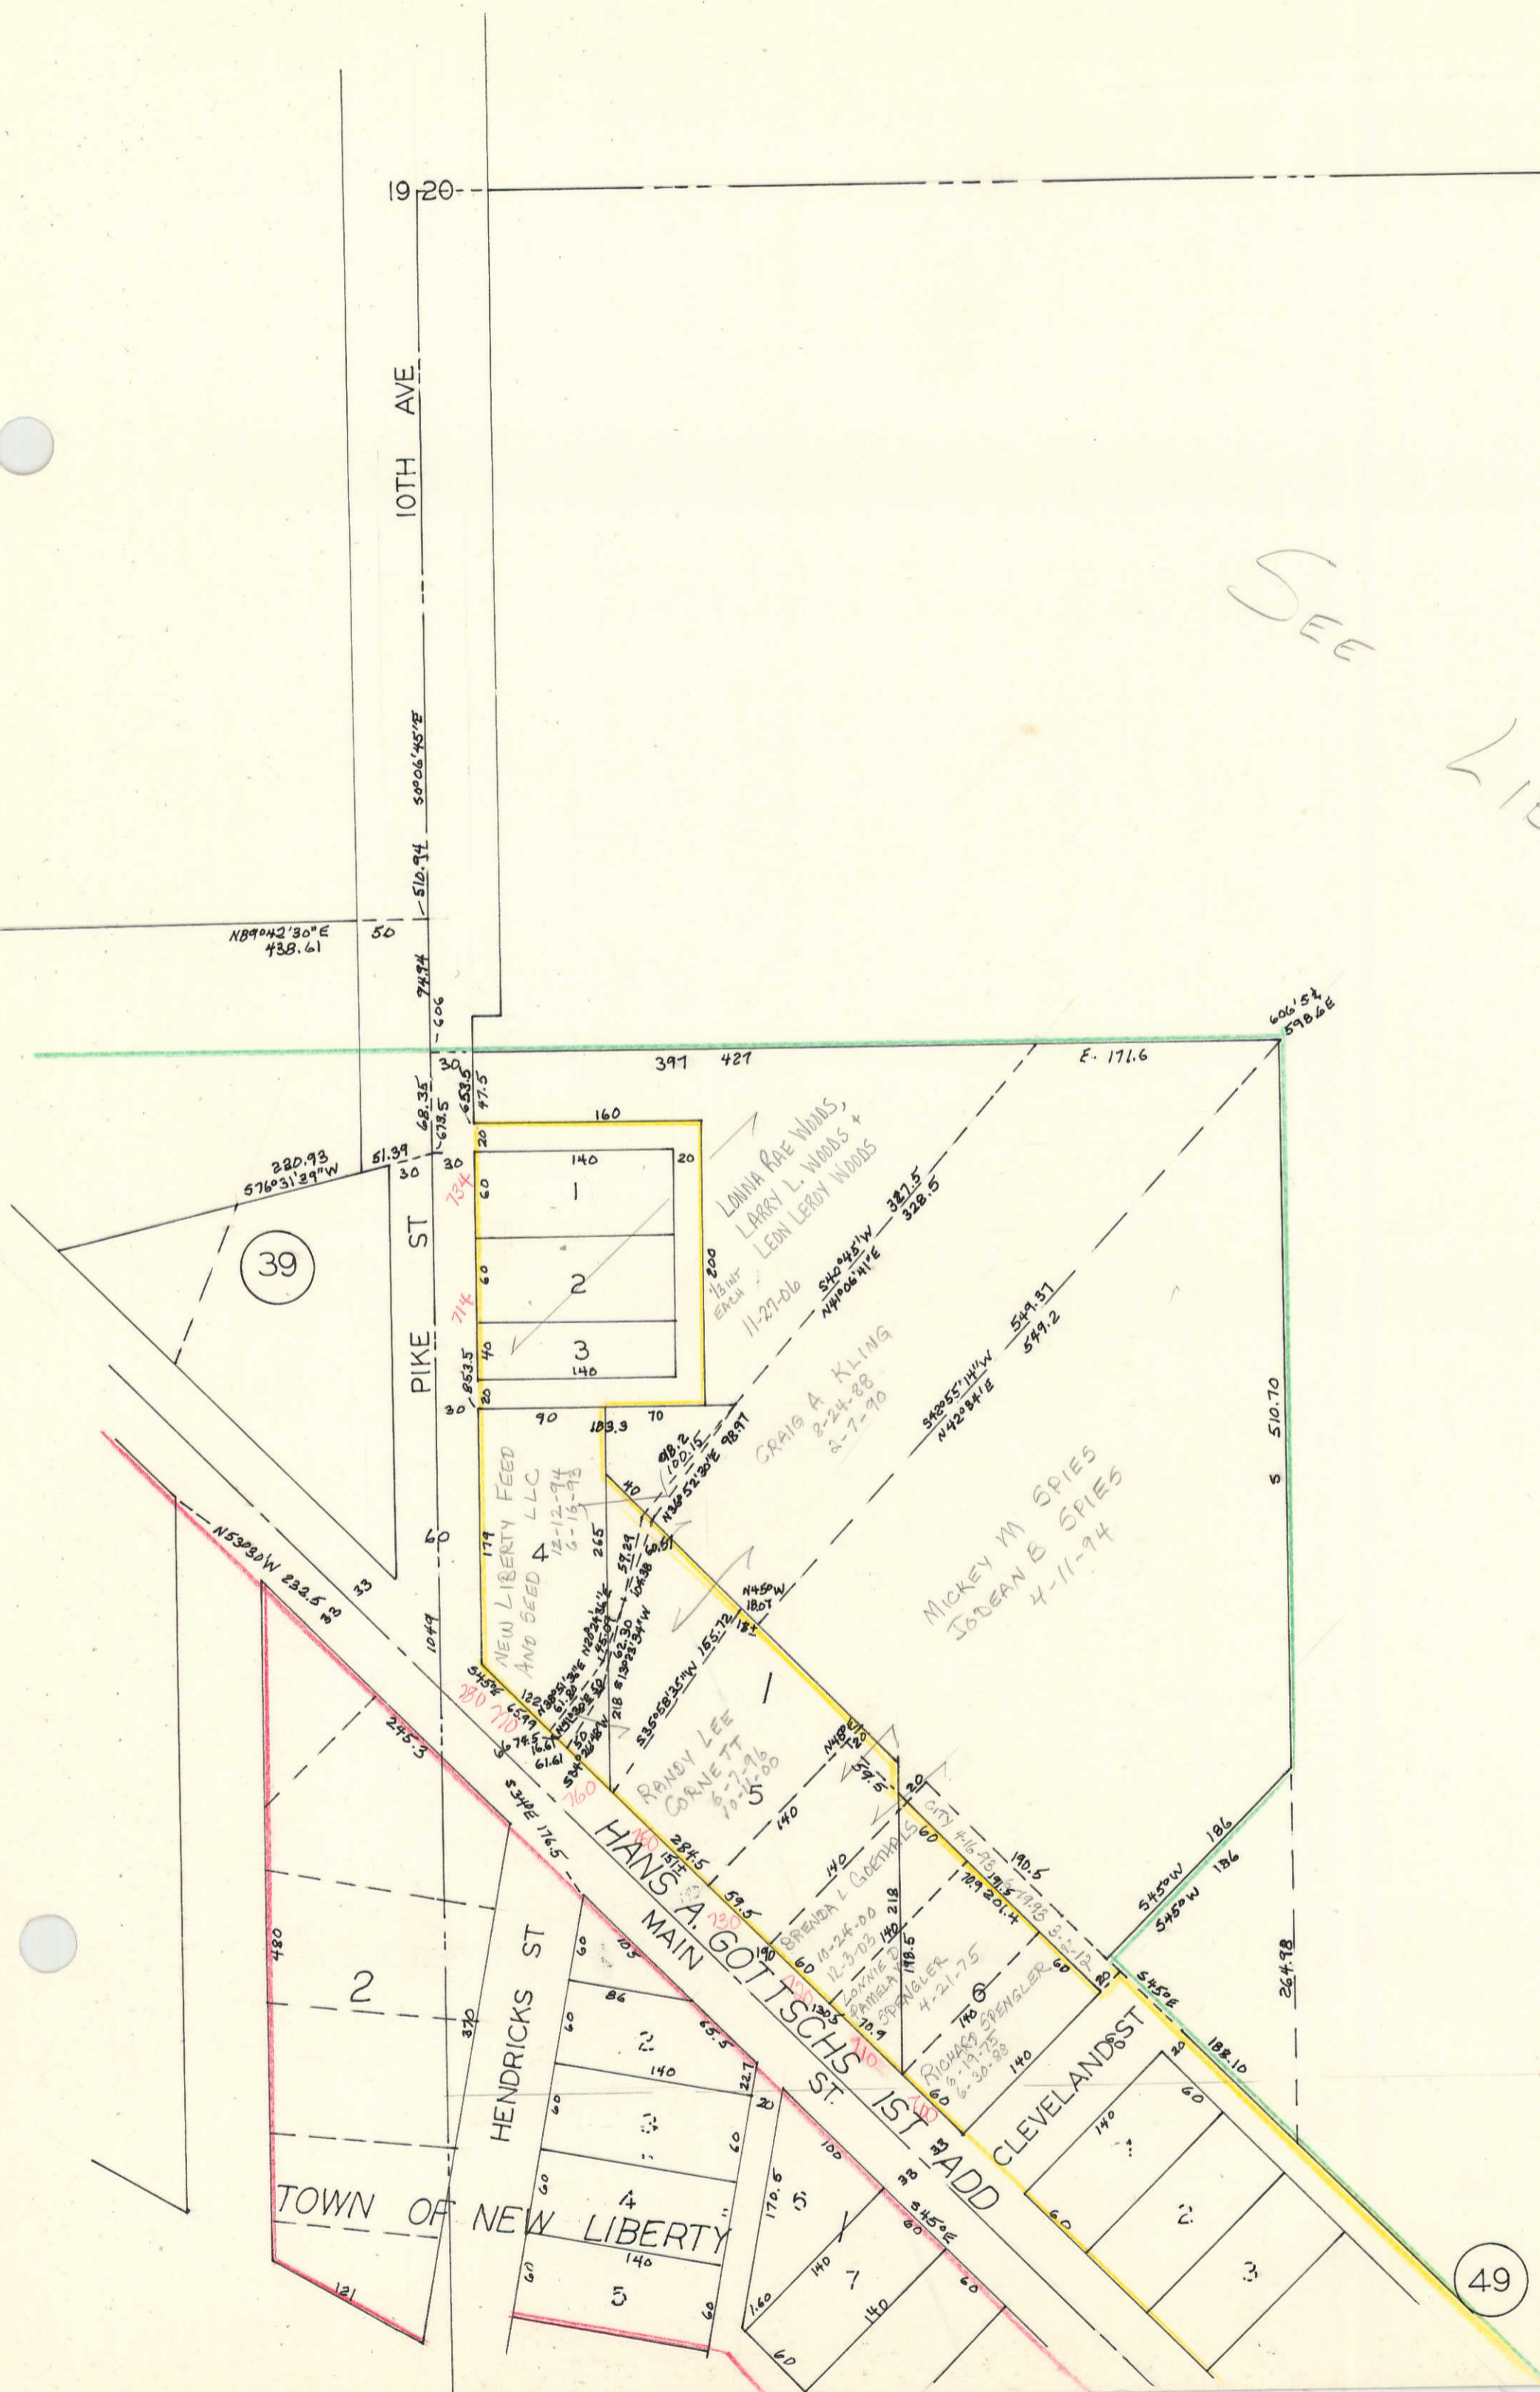

39

2

TOWN OF NEW LIBERTY

49

19.20

10TH AVE

PIKE ST

HENDRICKS ST

MAIN ST

ST ADD

CLEVELAND ST

1
2
3

4
5

1
2
3

4
5

6
7

8
9













































































































































































































































































































